

- 凡例
- 押出成型セメント板t60
  - リーフ付押出成型セメント板t60+15
  - 外部ALC板
  - 内部ALC板

# 2階

竣工図  
2016. 8. 31


埼玉県立小児医療センター新病院建設工事 1120114  
 押出成型セメント板・ALC板範囲図 2階 A1= 1:200 A3= 1:400 Ap-04





- 凡例
  - リブ付押出成型セメント板t60+15
  - 外部ALC板
  - 内部ALC板

# 5階

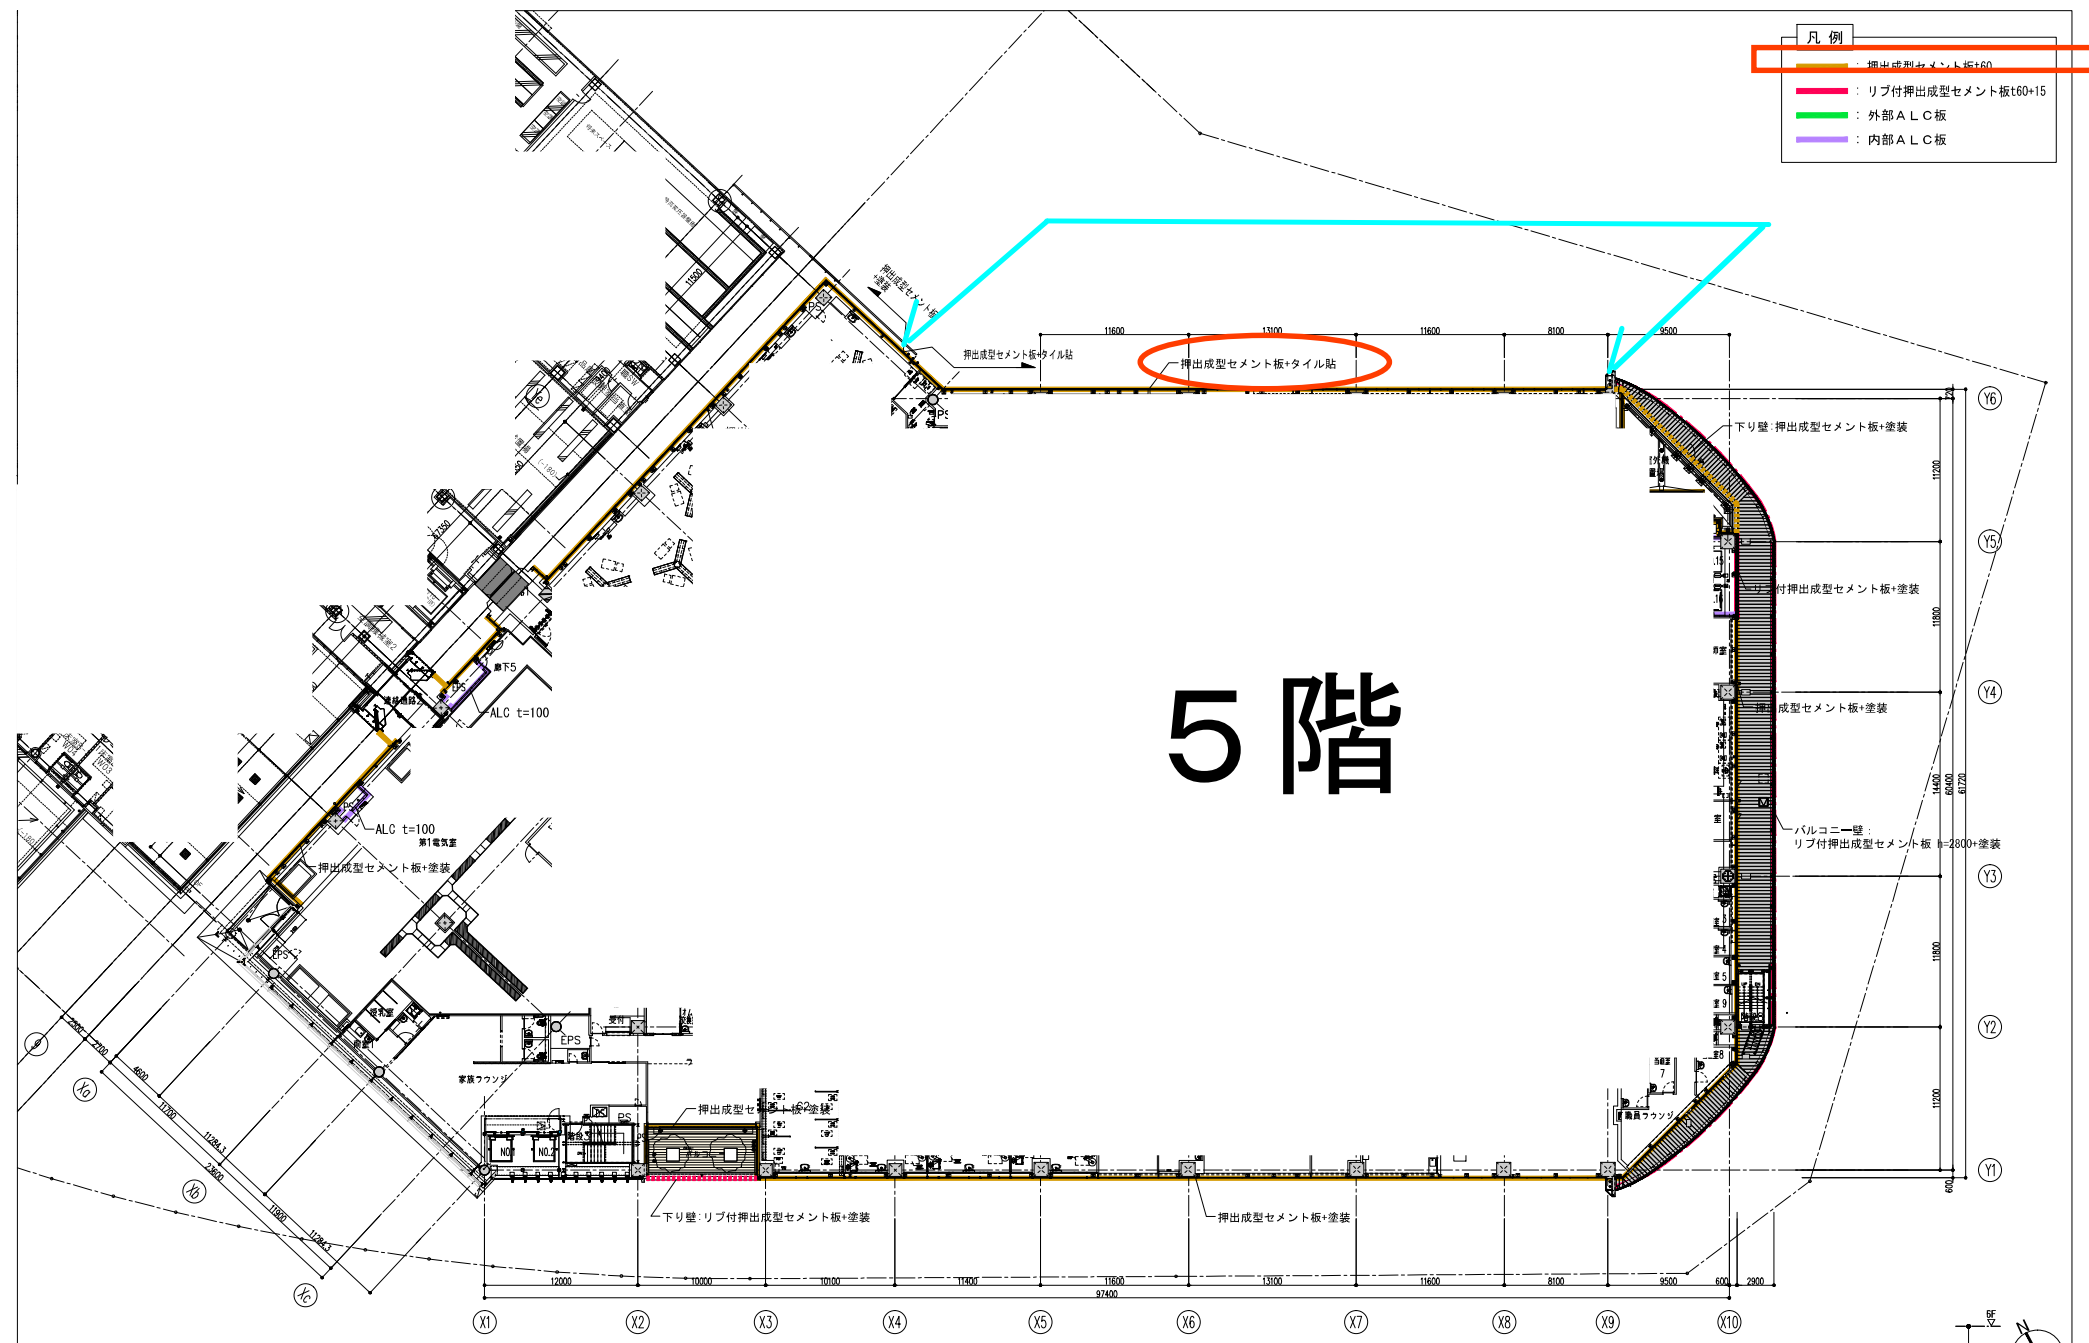

竣工図  
2016. 8. 31

埼玉県立小児医療センター新病院建設工事 押出成型セメント板・ALC板範囲図 5階 縮尺 A1= 1:200 A3= 1:400	1120114 Ap-07
--	------------------